

Commune de
MINIAC - MORVAN

Alimentation en eau potable
Lotissement le Tram

Hors Programme 2007 M à C n°39 tranche ferme

Plan de récolement


n° 1 610 179 d 039

Echelle	1/250
Date	26/03/2008
Dessiné par	Thomas ESCASSUT

DATE	MODIFICATIONS
A	
B	
C	
D	



AGENCE COTE d'EMERAUDE
Z.I Nord-23 Rue A. Fresnel
35417 Saint Malo CEDEX
Tél.: 02.99.82.86.80 Fax: 02.99.82.81.62

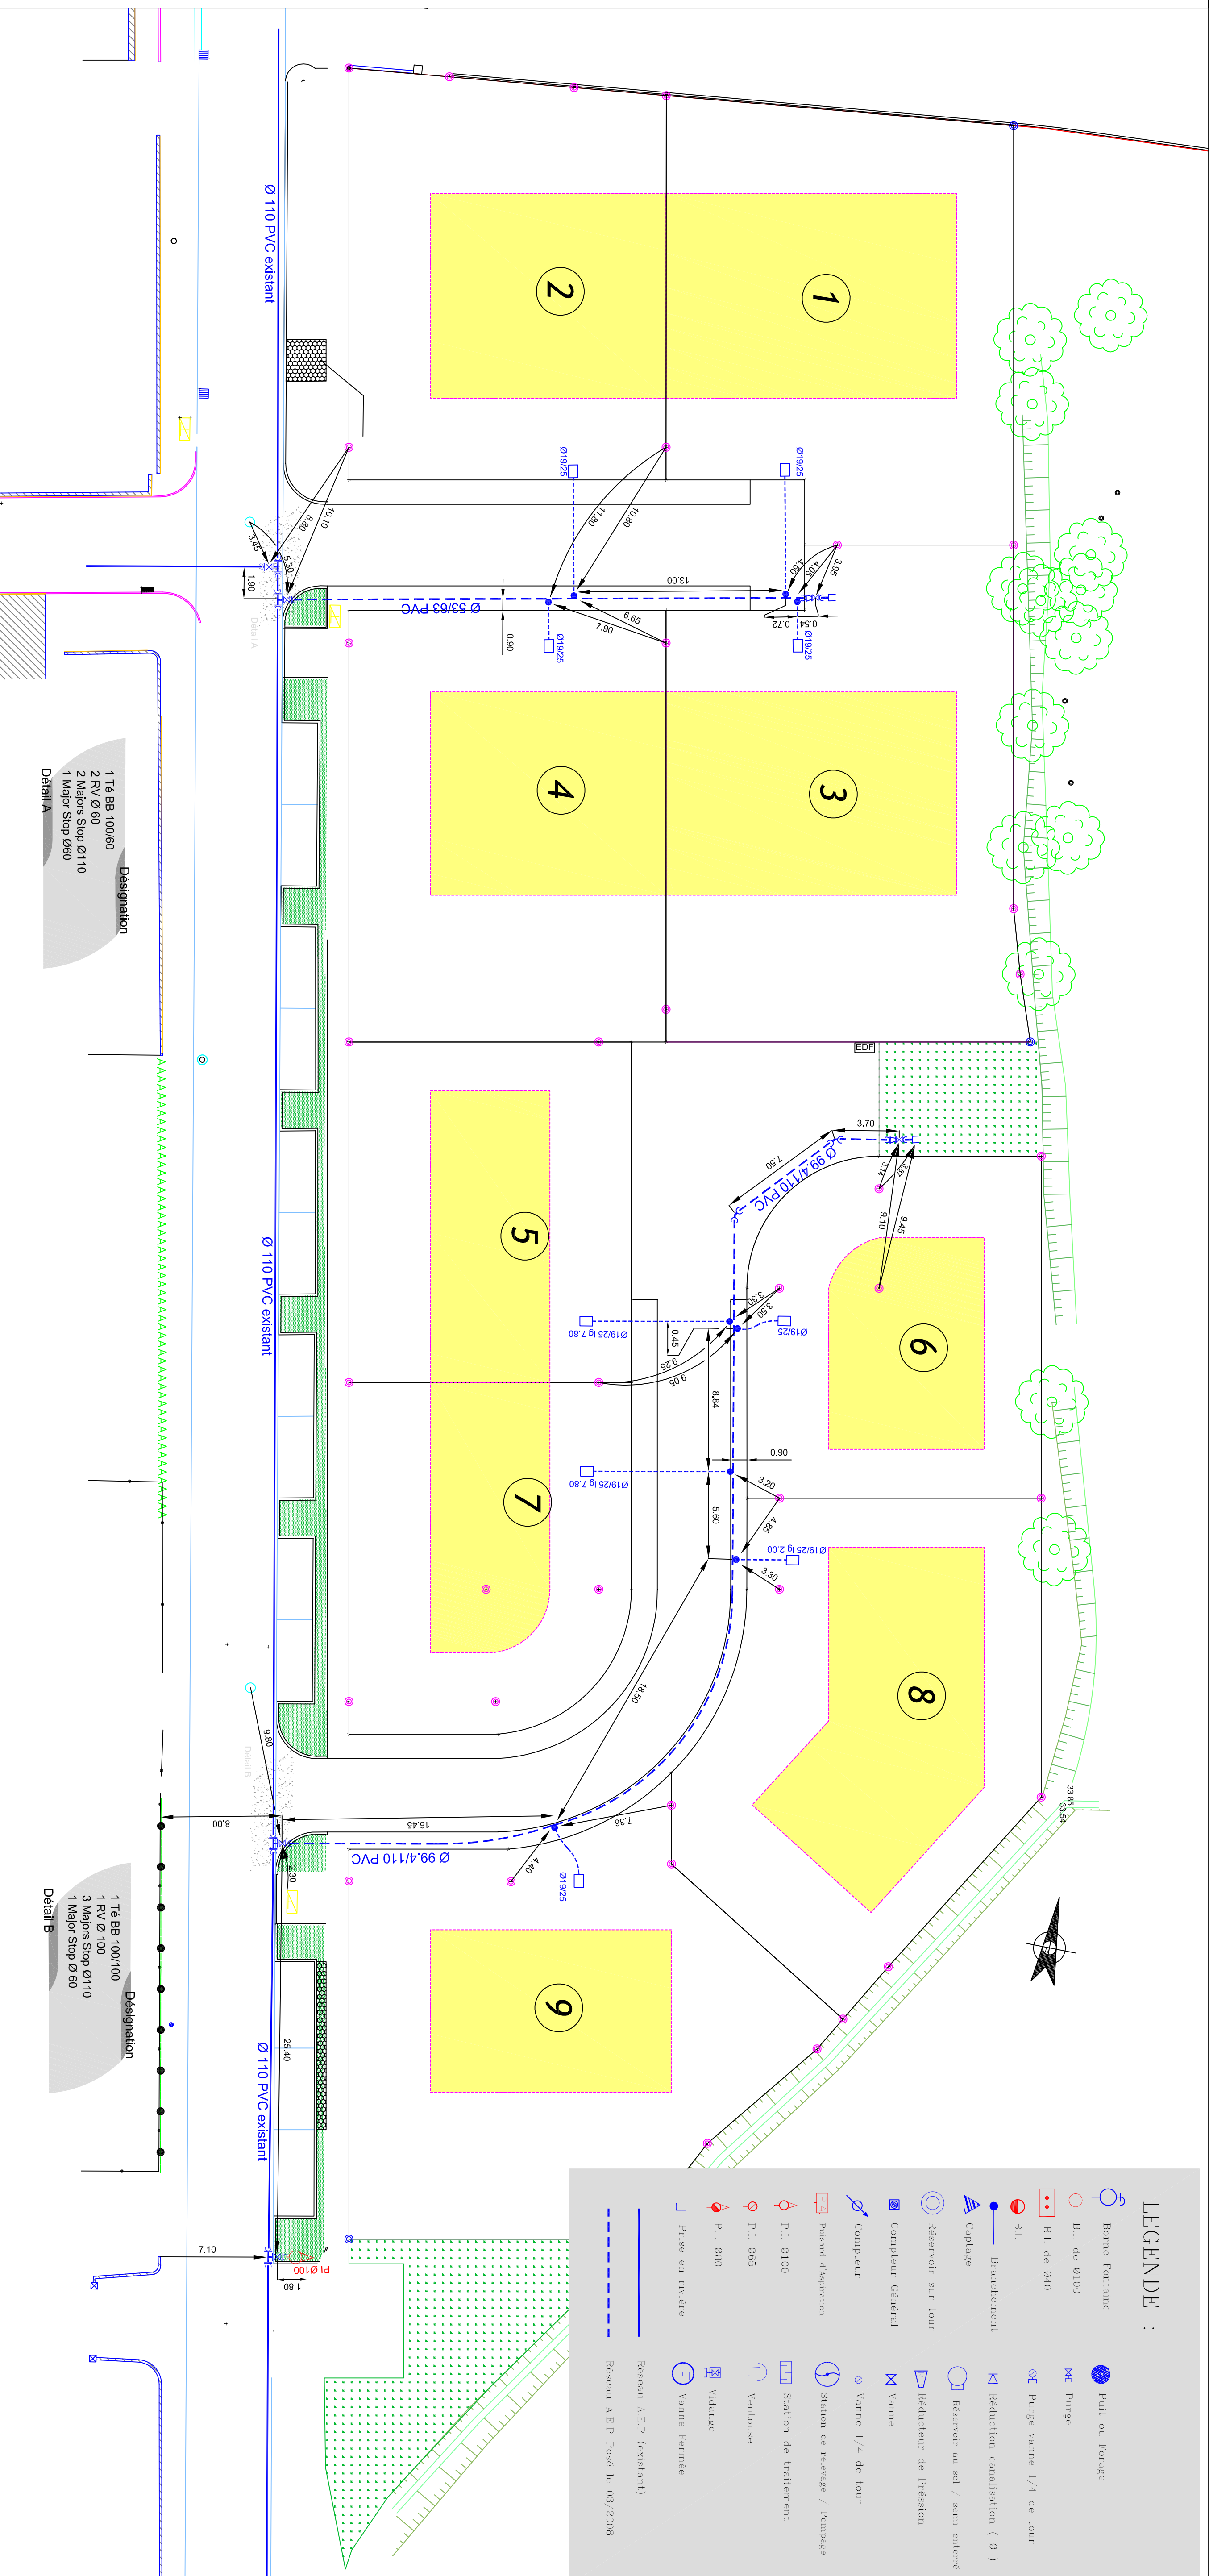

Designation

2	RV Ø 60
1	Majors Stop Ø60

Détail A

Designation

1	Ta BB 100/100
1	RV Ø 100
3	Majors Stop Ø110
1	Majors Stop Ø 60

Détail B

LEGENDE :

	Borne Fontaine		Puit ou Forage
	B.I. de Ø100		MC Purge
	B.I.		Reduction canalisation (Ø)
	Branchement		Reservoir au sol / semi-enterré
	Coptage		Reducteur de Pression
	Reservoir sur tour		Vanne
	Compteur Général		Vanne 1/4 de tour
	Compteur		Station de relevage / Pompage
	Puissard d'aspiration		Station de traitement
	P.L. Ø100		Ventilouse
	P.L. Ø65		Vidange
	P.L. Ø80		Vanne Fermee
	Prise en riviere		Reseau A.E.P. (existant)
	Reseau A.E.P. Pose le 03/2008		