

DEPARTEMENT D'ILLE ET VILAINE

SYNDICAT des EAUX  
de BEAUFORT  
Alimentation en Eau Potable

Commune de  
MINIAC-MORVAN

Lotissement "La Croix Thomas"

Programme 2001 M.C n°04

plan de recolement



PROCEDES MP OTTO


COTE d'EMERAUDE  
Z.I Nord-Rue A. Fresnel-B.P 201  
35409 Saint Malo CEDEX  
Tel.02 99.82.86.80  
Fax:09.99.82.81.62

DATE	ECHELLE	DESSINE	DATE	MODIFICATIONS
28/06/2001	1/200	Pitel.s	A	
			B	
			C	
			D	
			E	

N°1610 179 d.031

LEGENDE :

- Borne Fontaine
- B.I. de Ø100
- B.I. de Ø40
- B.I.
- Branchement
- Captage
- Réservoir sur tour
- Compteur Général
- Compteur
- Puisard d'Aspiration
- P.I. Ø100
- P.I. Ø65
- P.I. Ø80
- Prise en rivière
- Puit ou Forage
- Purge
- Purge vanne 1/4 de tour
- Réduction canalisation ( Ø )
- Réservoir au sol / semi-enterré
- Réducteur de Prèssion
- Vanne
- Vanne 1/4 de tour
- Station de relevage / Pompage
- Station de traitement
- Ventouse
- Vidange
- Vanne Fermée
- Réseau A.E.P. (existant)
- Réseau A.E.P. Posé le 15/05/2001

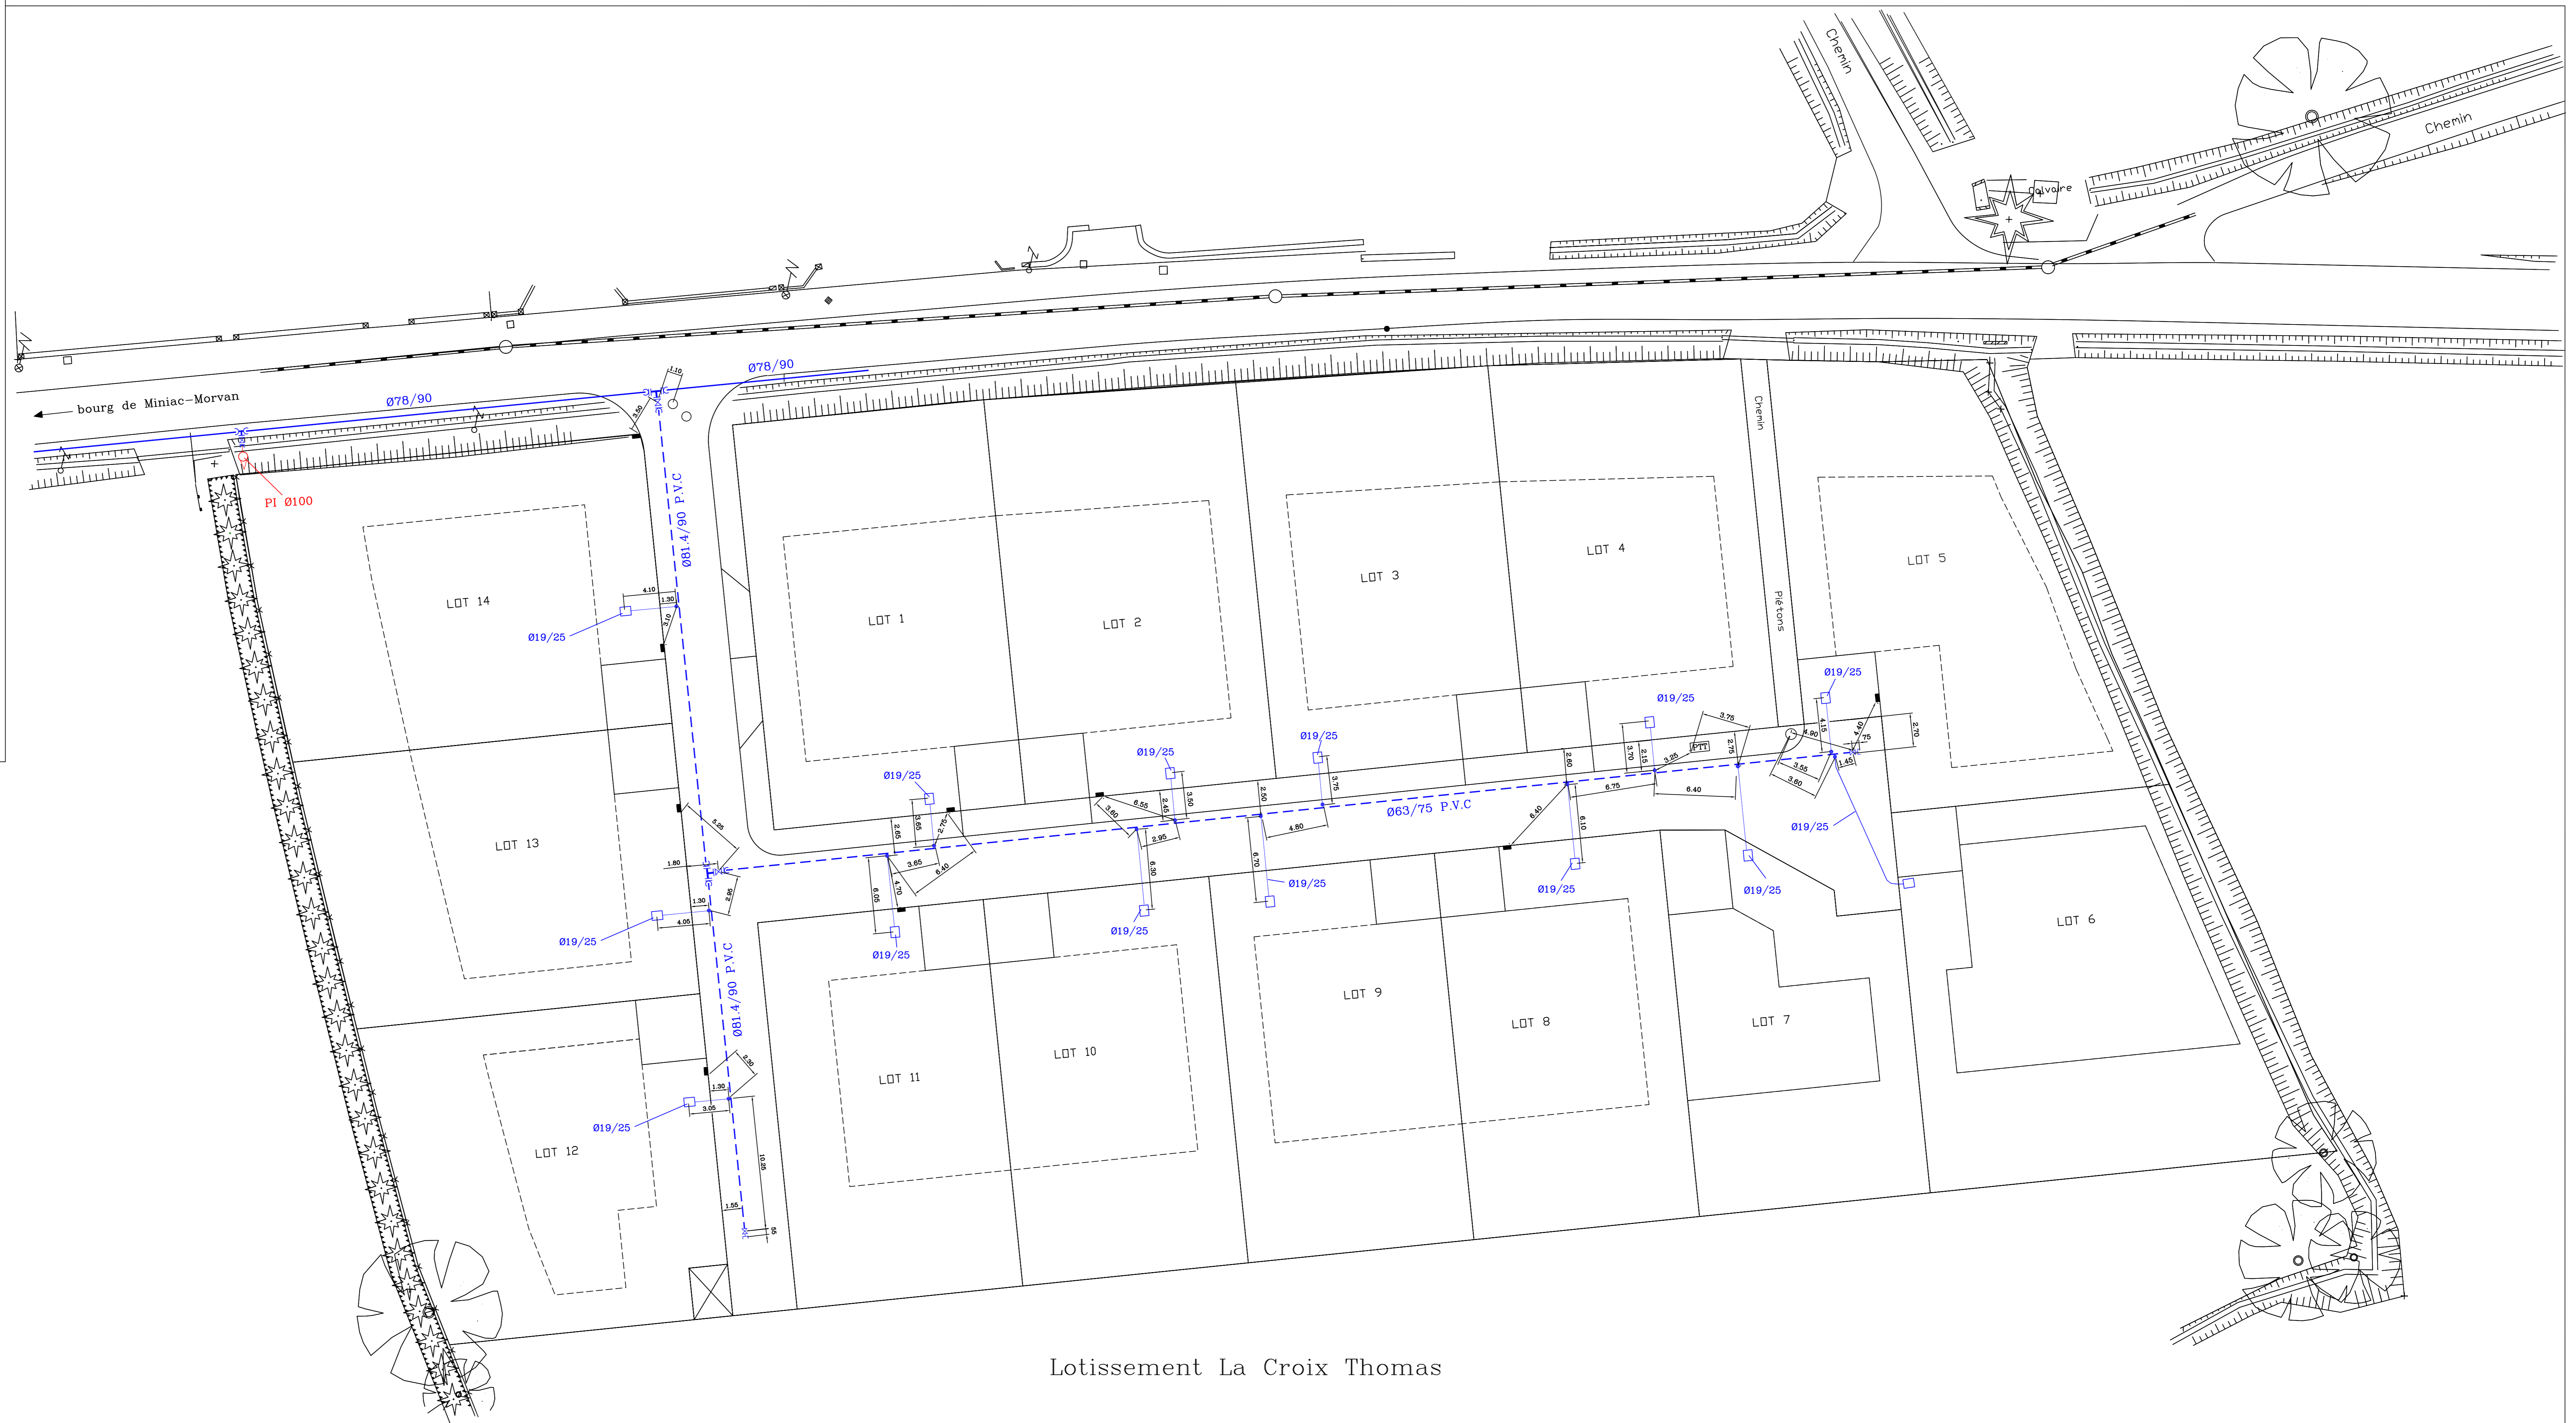

Lotissement La Croix Thomas