


4 Garages+ Local poubelles

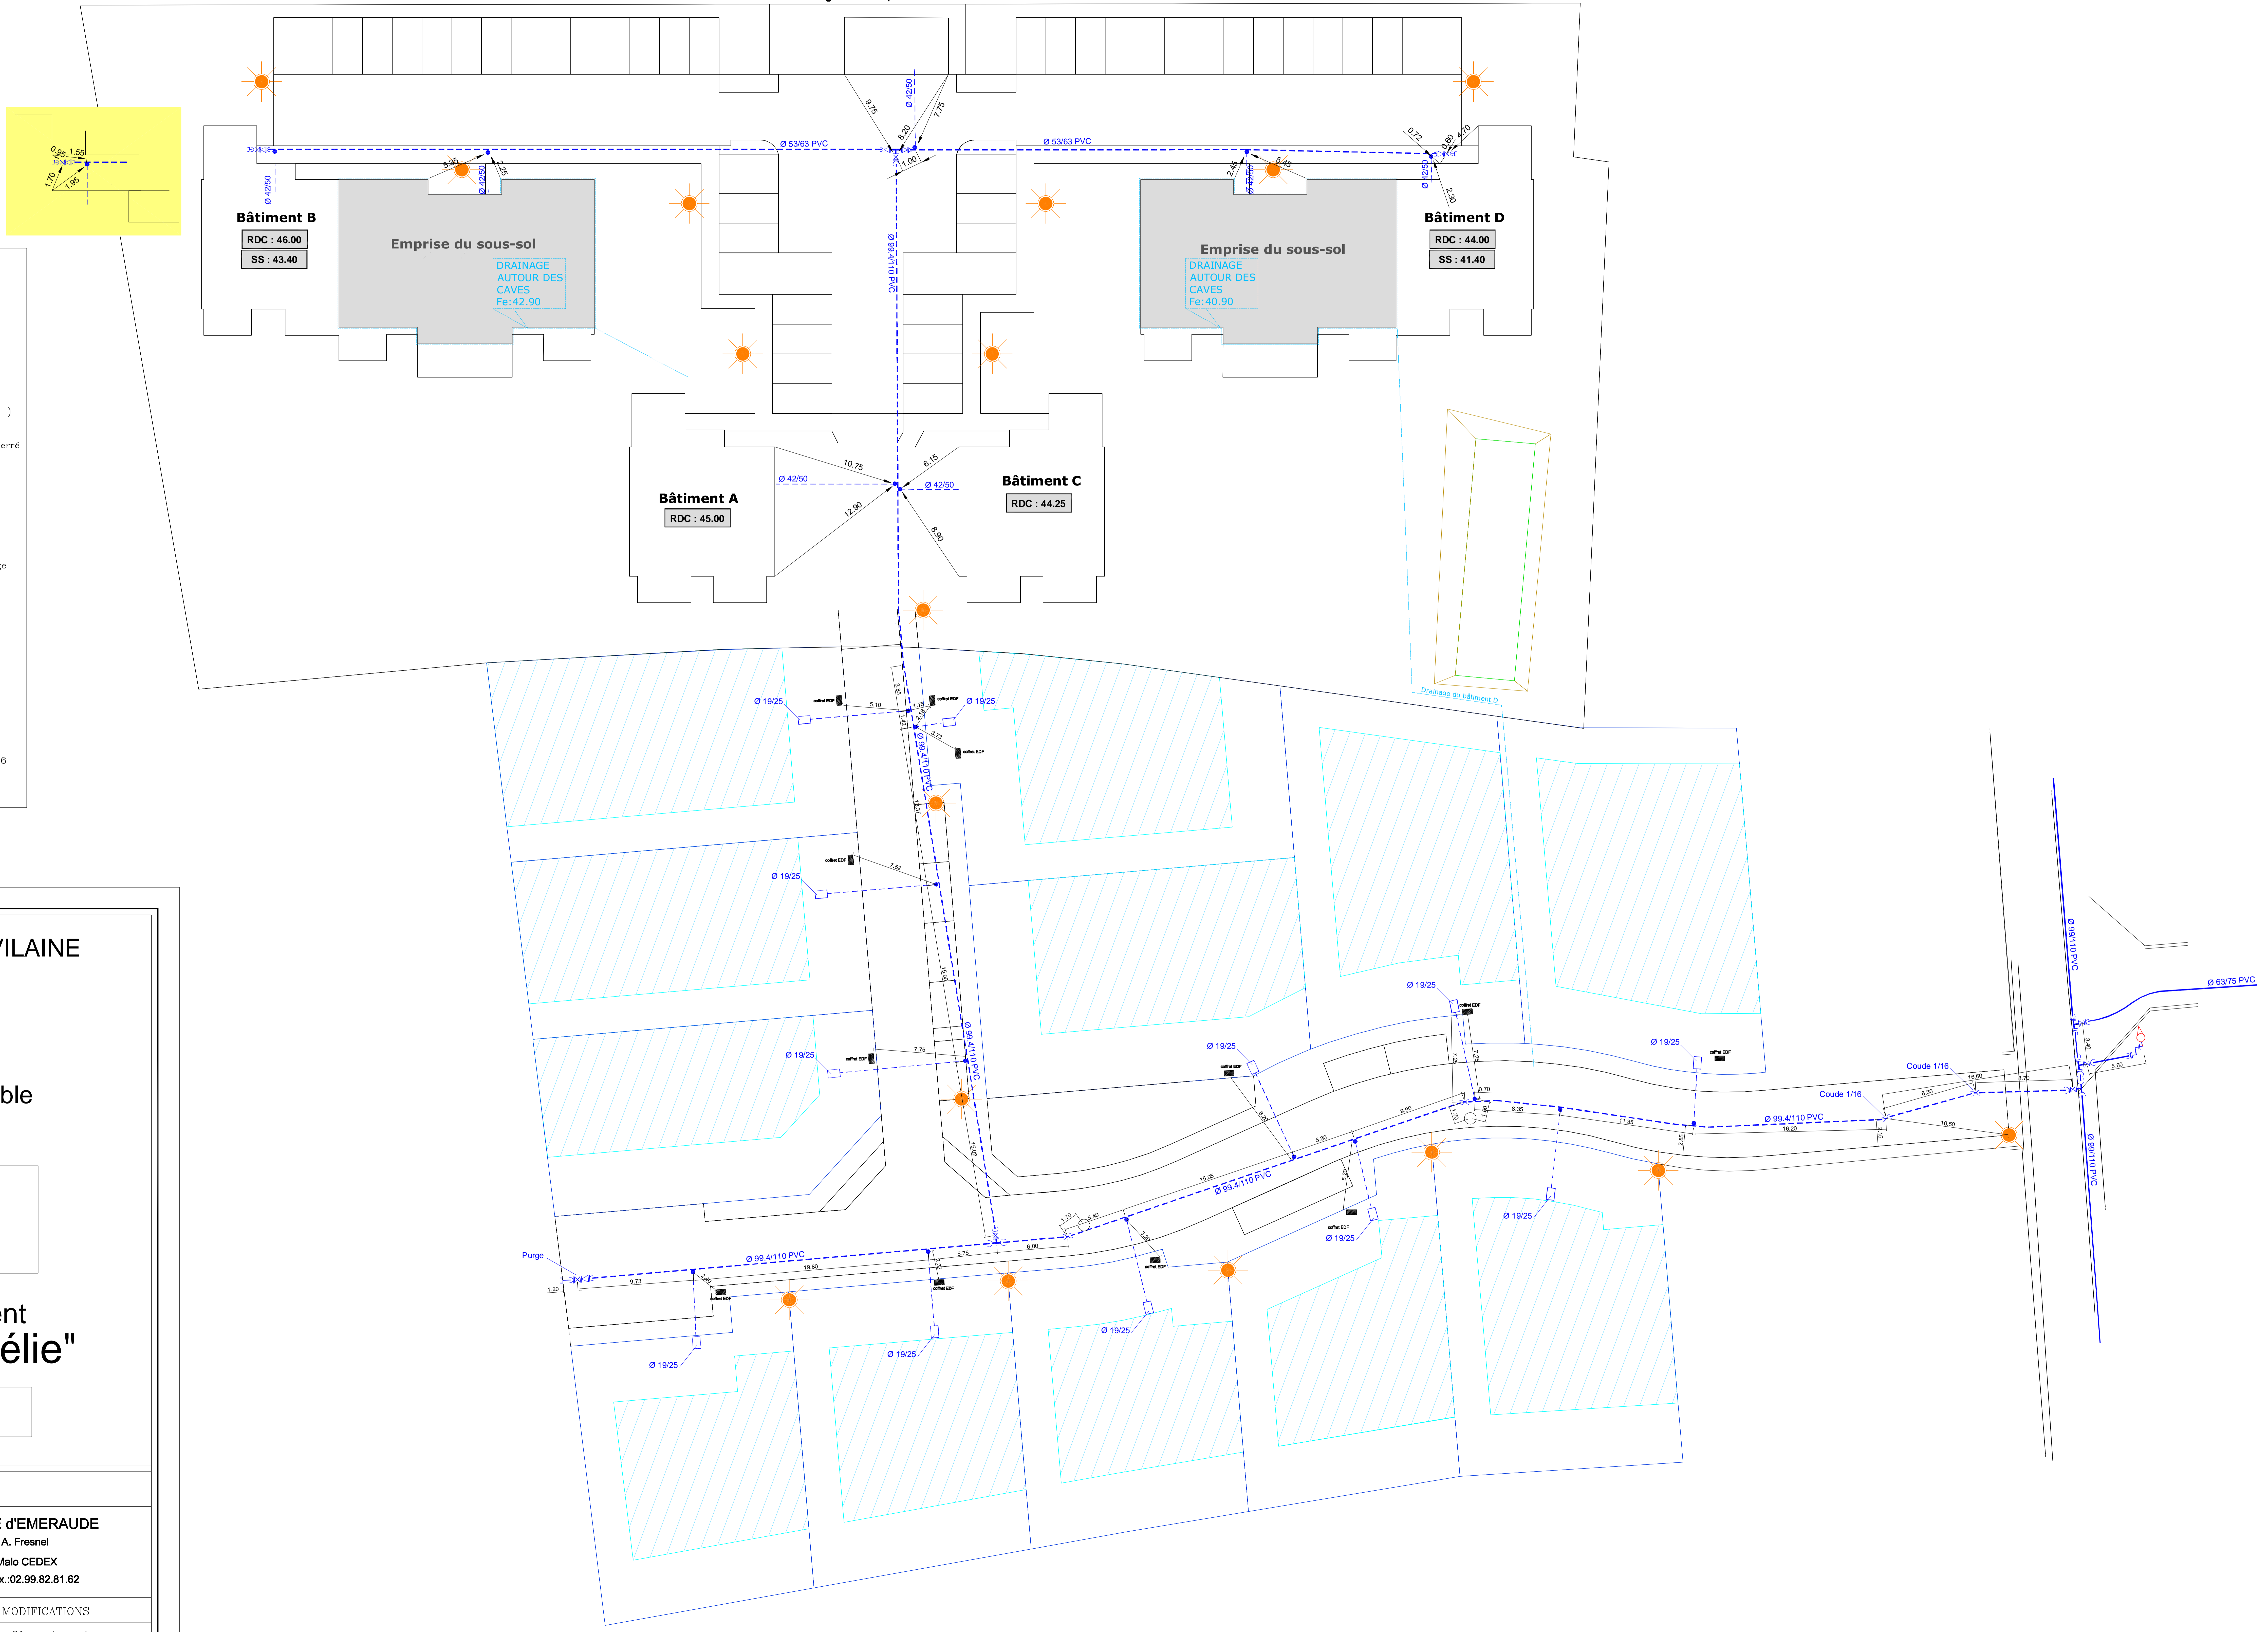

LEGENDE :

Borne Fontaine	Puit ou Forage
B.I. de Ø100	Purge
B.I. de Ø40	Purge vanne 1/4 de tour
B.I.	Réduction canalisation (Ø)
Branchement	Réservoir au sol / semi-enterré
Captage	Réducteur de Pression
Réservoir sur tour	Vanne
Compteur Général	Vanne 1/4 de tour
Compteur	Station de relevage / Pompage
P.A. Puissér d'aspiration	Station de traitement
P.I. Ø100	Ventouse
P.I. Ø65	Vidange
P.I. Ø80	Vanne Fermée
Prise en rivière	
Réseau A.E.P. existant)	
Réseau A.E.P. Posé le 19/09/2006	

DEPARTEMENT D'ILLE ET VILAINE

SYNDICAT des EAUX
de BEAUFORT
Alimentation en Eau Potable

Commune de
MINIAC MORVAN

Desserte du lotissement
"Les Jardins d'Amélie"

MàC

Plan de récolement

VEOLIA EAU
Compagnie des Eaux et de l'Ozone

AGENCE COTE d'EMERAUDE
Z.I Nord-23 Rue A. Fresnel
35417 Saint Malo CEDEX
Tél.: 02.99.82.86.80 Fax: 02.99.82.81.62

DATE	ECHELLE	DESSINE	DATE	MODIFICATIONS
28/09/2006	1/250	Convenant.A	A 16/10/2007	2ème tranche
			B	
			C	
			D	
			E	

N°1610 179 d 037